HÄNVISNINGAR:
FÖR FÖRKLARINGAR OCH FÖRESKRIFTER SE RITN. A306:12

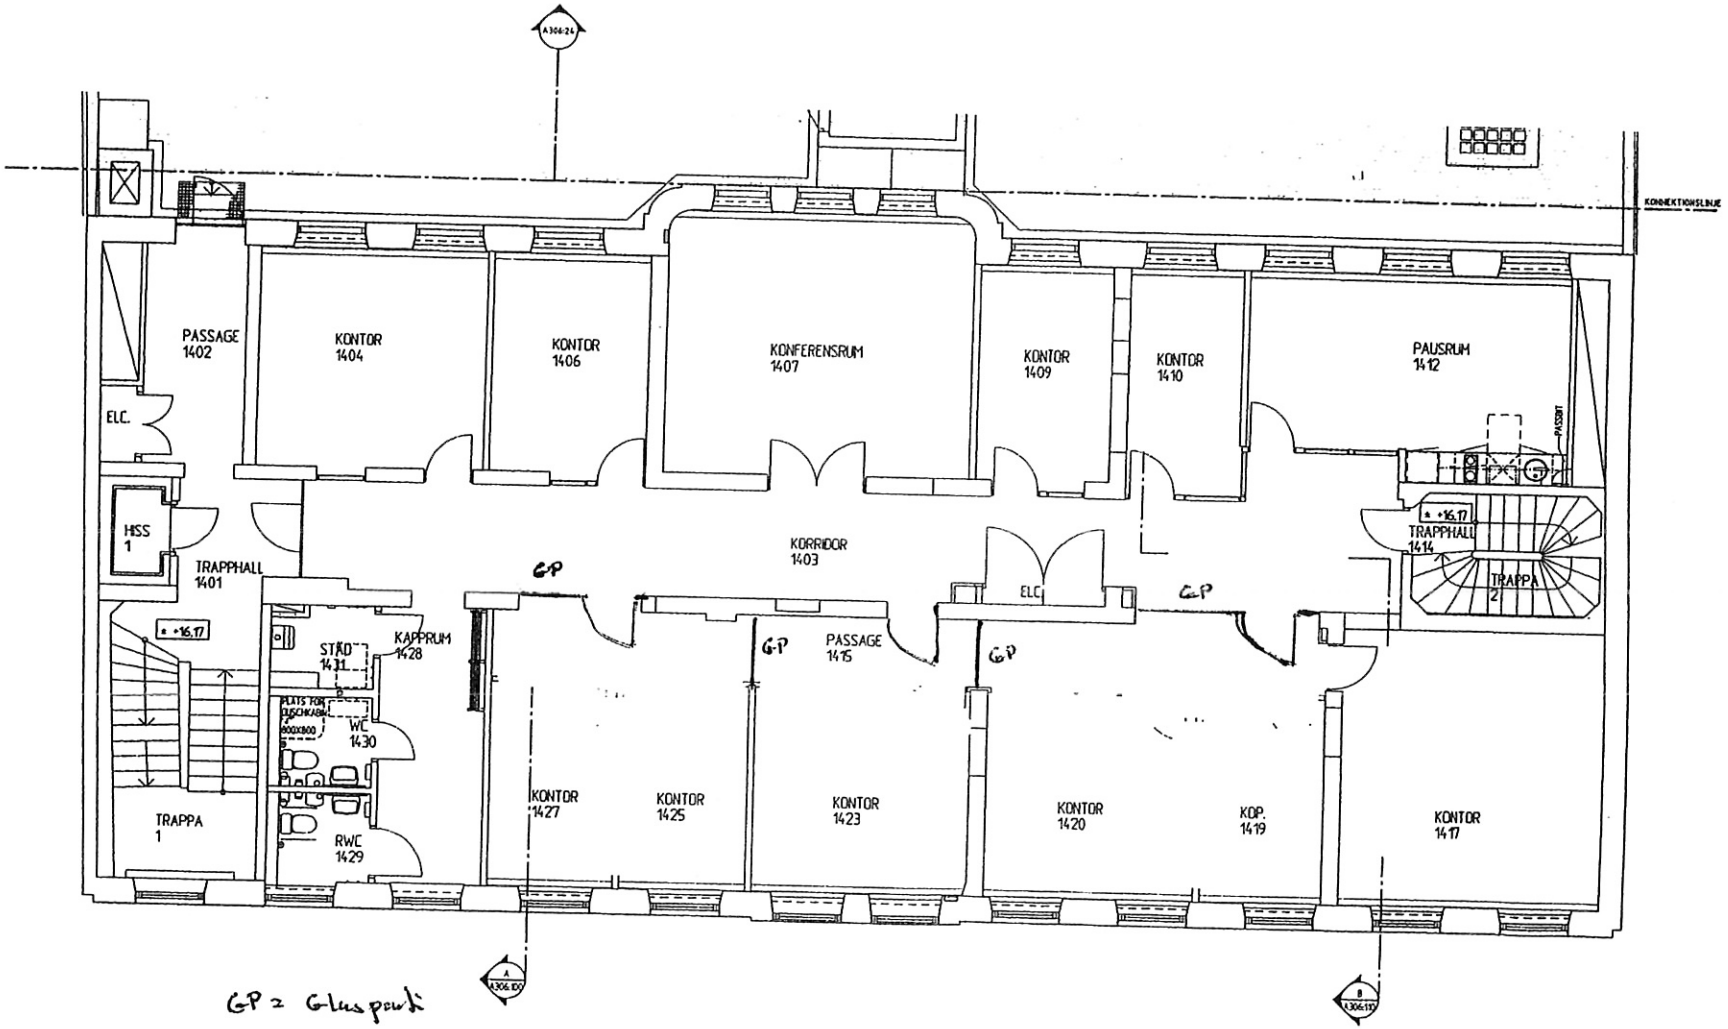


Bilaga 6
Avtal nr XC090502

REV	ANT	REVIDERINGEN AVSER	DATUM	SIGN
		FÖRVALTNINGSHANDLING	02-10-28	MAHE
		RELATIONSRITNING	98-07-08	MC

VASAKRONAN

BYGGHANDLING

A	☒	Danielsson arkitekter ab TEL: 08-23 M80, FAX: 08-20517
K	☐	LBK AB TEL: 08-6924350, FAX: 08-6513X8
V	☐	TELLUS VVS-Teknik TEL: 08-6855900, FAX: 08-6855905
E	☐	CLASS AB TEL: 08-242970, FAX: 08-102152
	☐	

UPPDRAG NR	RITAD/KONTR AV	HANDLÄGGARE
	MC	GJ
DATUM	ANSVARIG	FASTSTÄLLD
97.01.20	LO	97.01.24

KV. RÖRSTRAND 32/A280 STOCKHOLM
DEL 1, PLAN 4, VÅNING 1
HÄTT OCH LITTERA

SKALA	NUMMER	REV
1:50	A306:14	

2007-05-31 / SH